

記号	名称	形状・寸法	単位	数量			備考
				設計	工事	増減	
混植D	アベリア 'ホーレイズ'	H0.15	株	280.0	280.0	0.0	
	プリベット 'レモンアンドライム'	H0.40	株	140.0	140.0	0.0	
	カンスゲ	10.5VP	株	95.0	95.0	0.0	
	リシマキアナムムラリアオーレア	3芽立 9.0VP	株	65.0	65.0	0.0	
○ HS-KC	張芝	コウライシバ	m2	287.4	287.4	0.0	
	土壌改良工	発生土+バーク堆肥 t=0.20	m3	28.1	28.1	0.0	
	客土(赤土)工		m3	37.4	37.4	0.0	
	客土(パーライト)工	パーライト t=0.20	m3	3.4	3.4	0.0	

※記号の項に示す○印の施設は横浜市環境創造局『平成30年度版公開緑地施設標準図集』と同じ構造によるものとする。

竣工図


工事名	横浜動物の森公園一部整備工事		
公園名	横浜動物の森公園		
所在地	旭区上白根町1425番地4ほか		
図面名	植栽平面図(入口広場)	番号	L-04
縮尺	S=1/200 (A1) S=1/400 (A3)	年月	令和元年 9月
藤造園建設株式会社			



■凡例数量表

記号	名称	形状・寸法	単位	数量		備考
				原設計	変更設計	
	一年草		m2	984.0		45種/m2
	芝生		m2	4,362.0		

特記
 ・草本類植付はエリア内の指定位置とする。
 ・詳細な位置については、監督員の指示に従うこと。

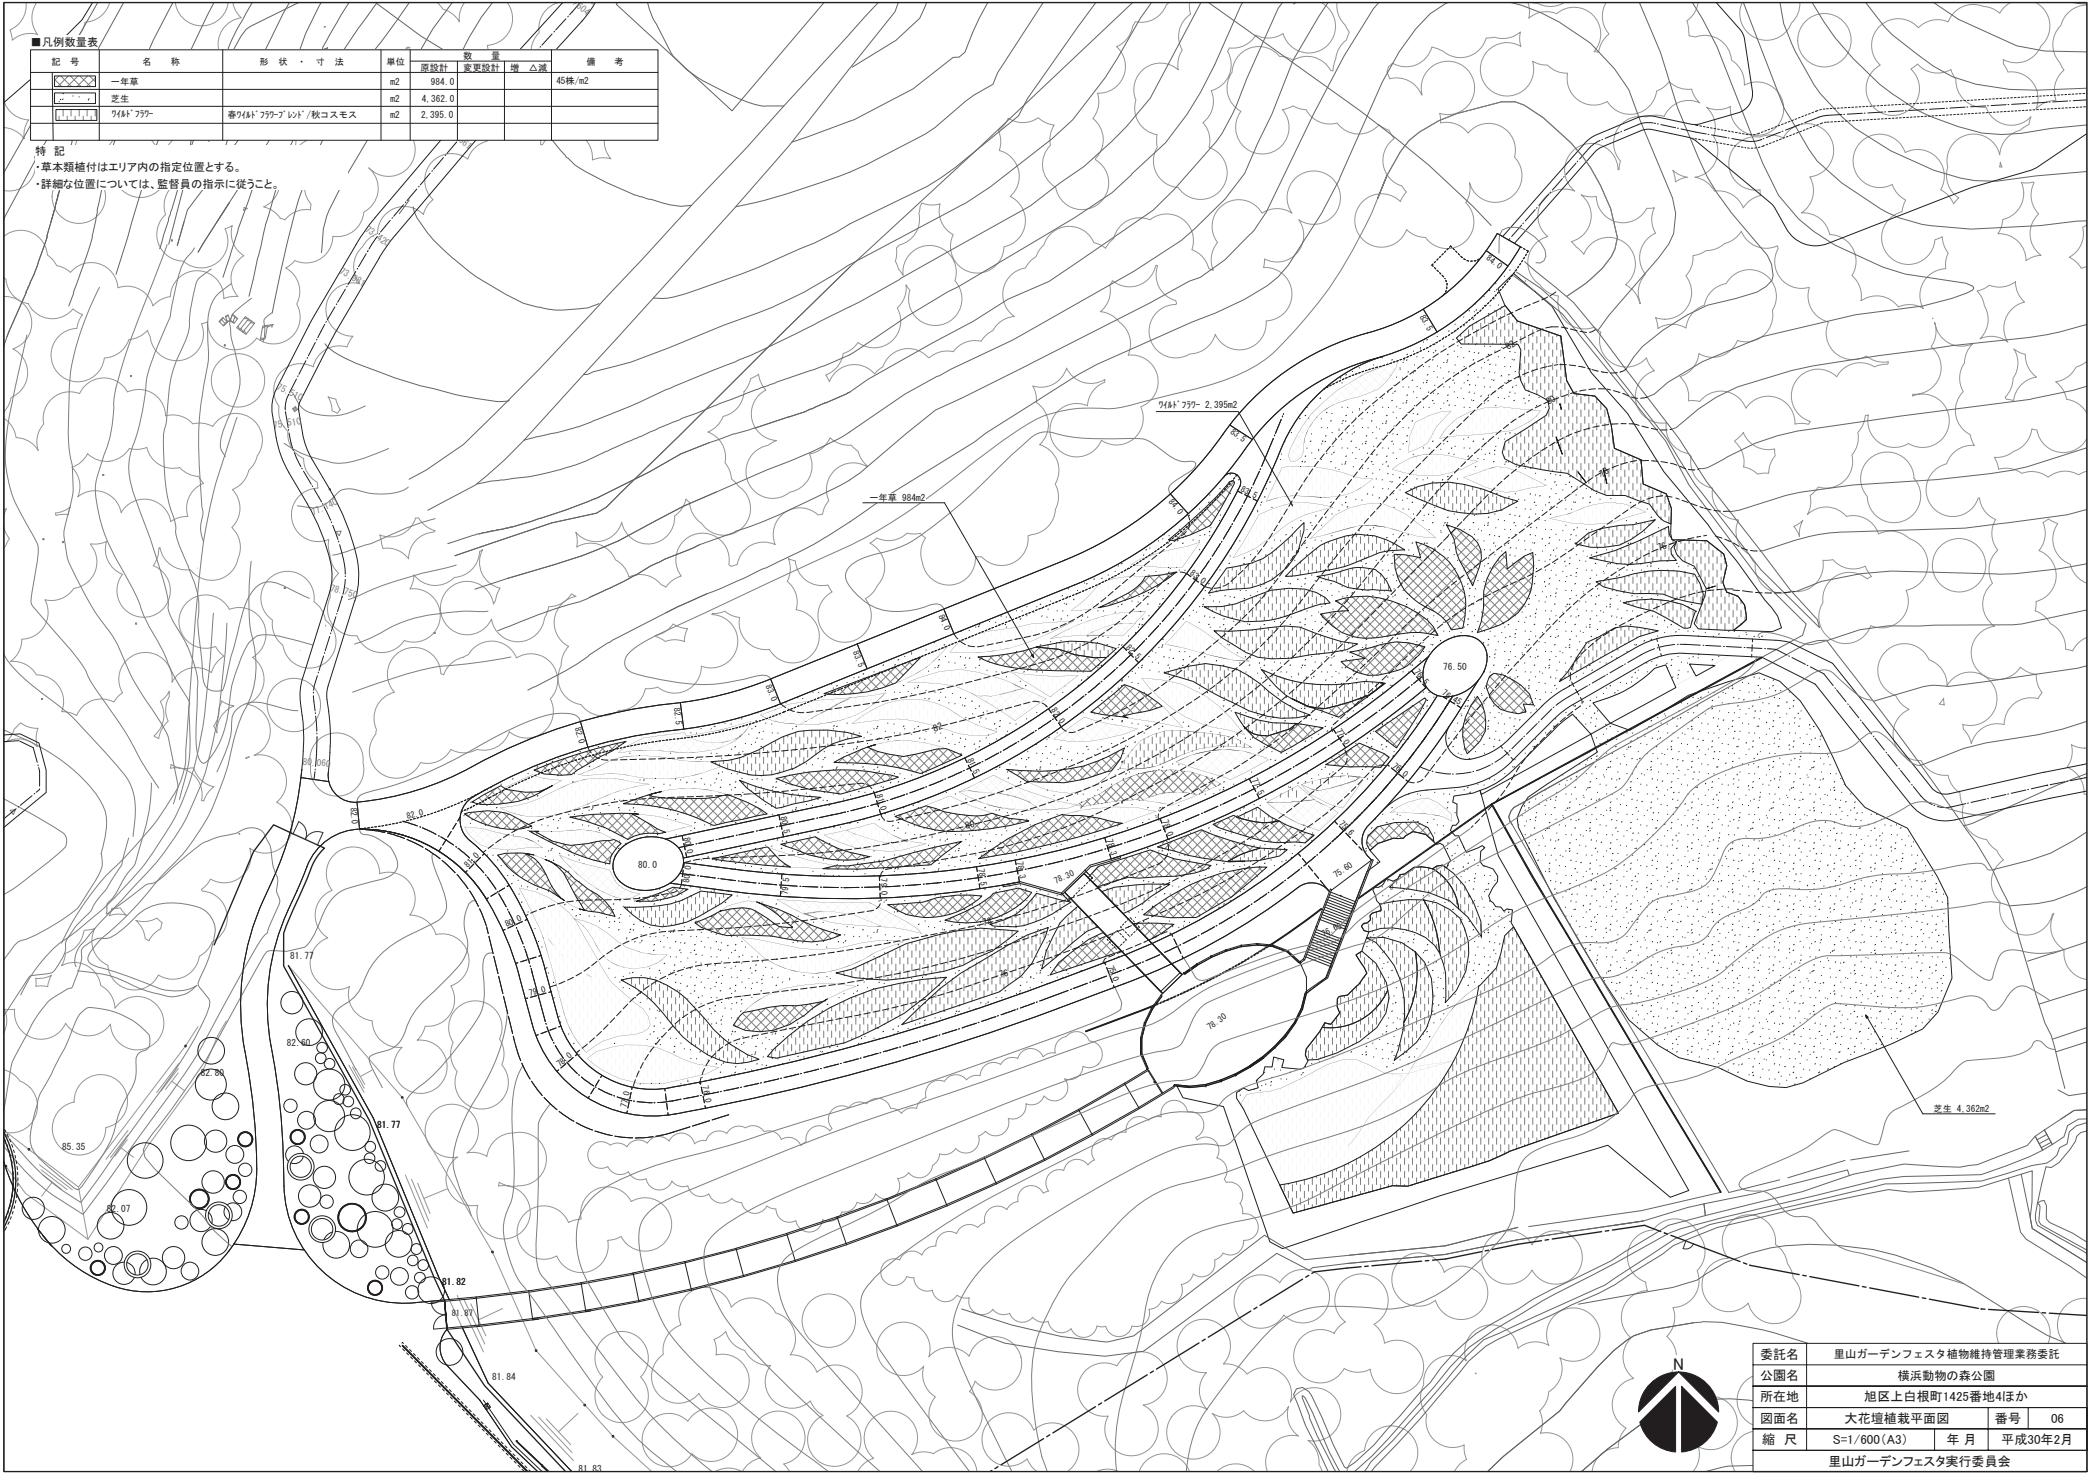

委託名	里山ガーデンフェスタ植物維持管理業務委託		
公園名	横浜動物の森公園		
所在地	旭区上白根町1425番地4ほか		
図面名	大花壇植栽平面図	番号	06
縮尺	S=1/600(A3)	年月	平成30年2月
里山ガーデンフェスタ実行委員会			